
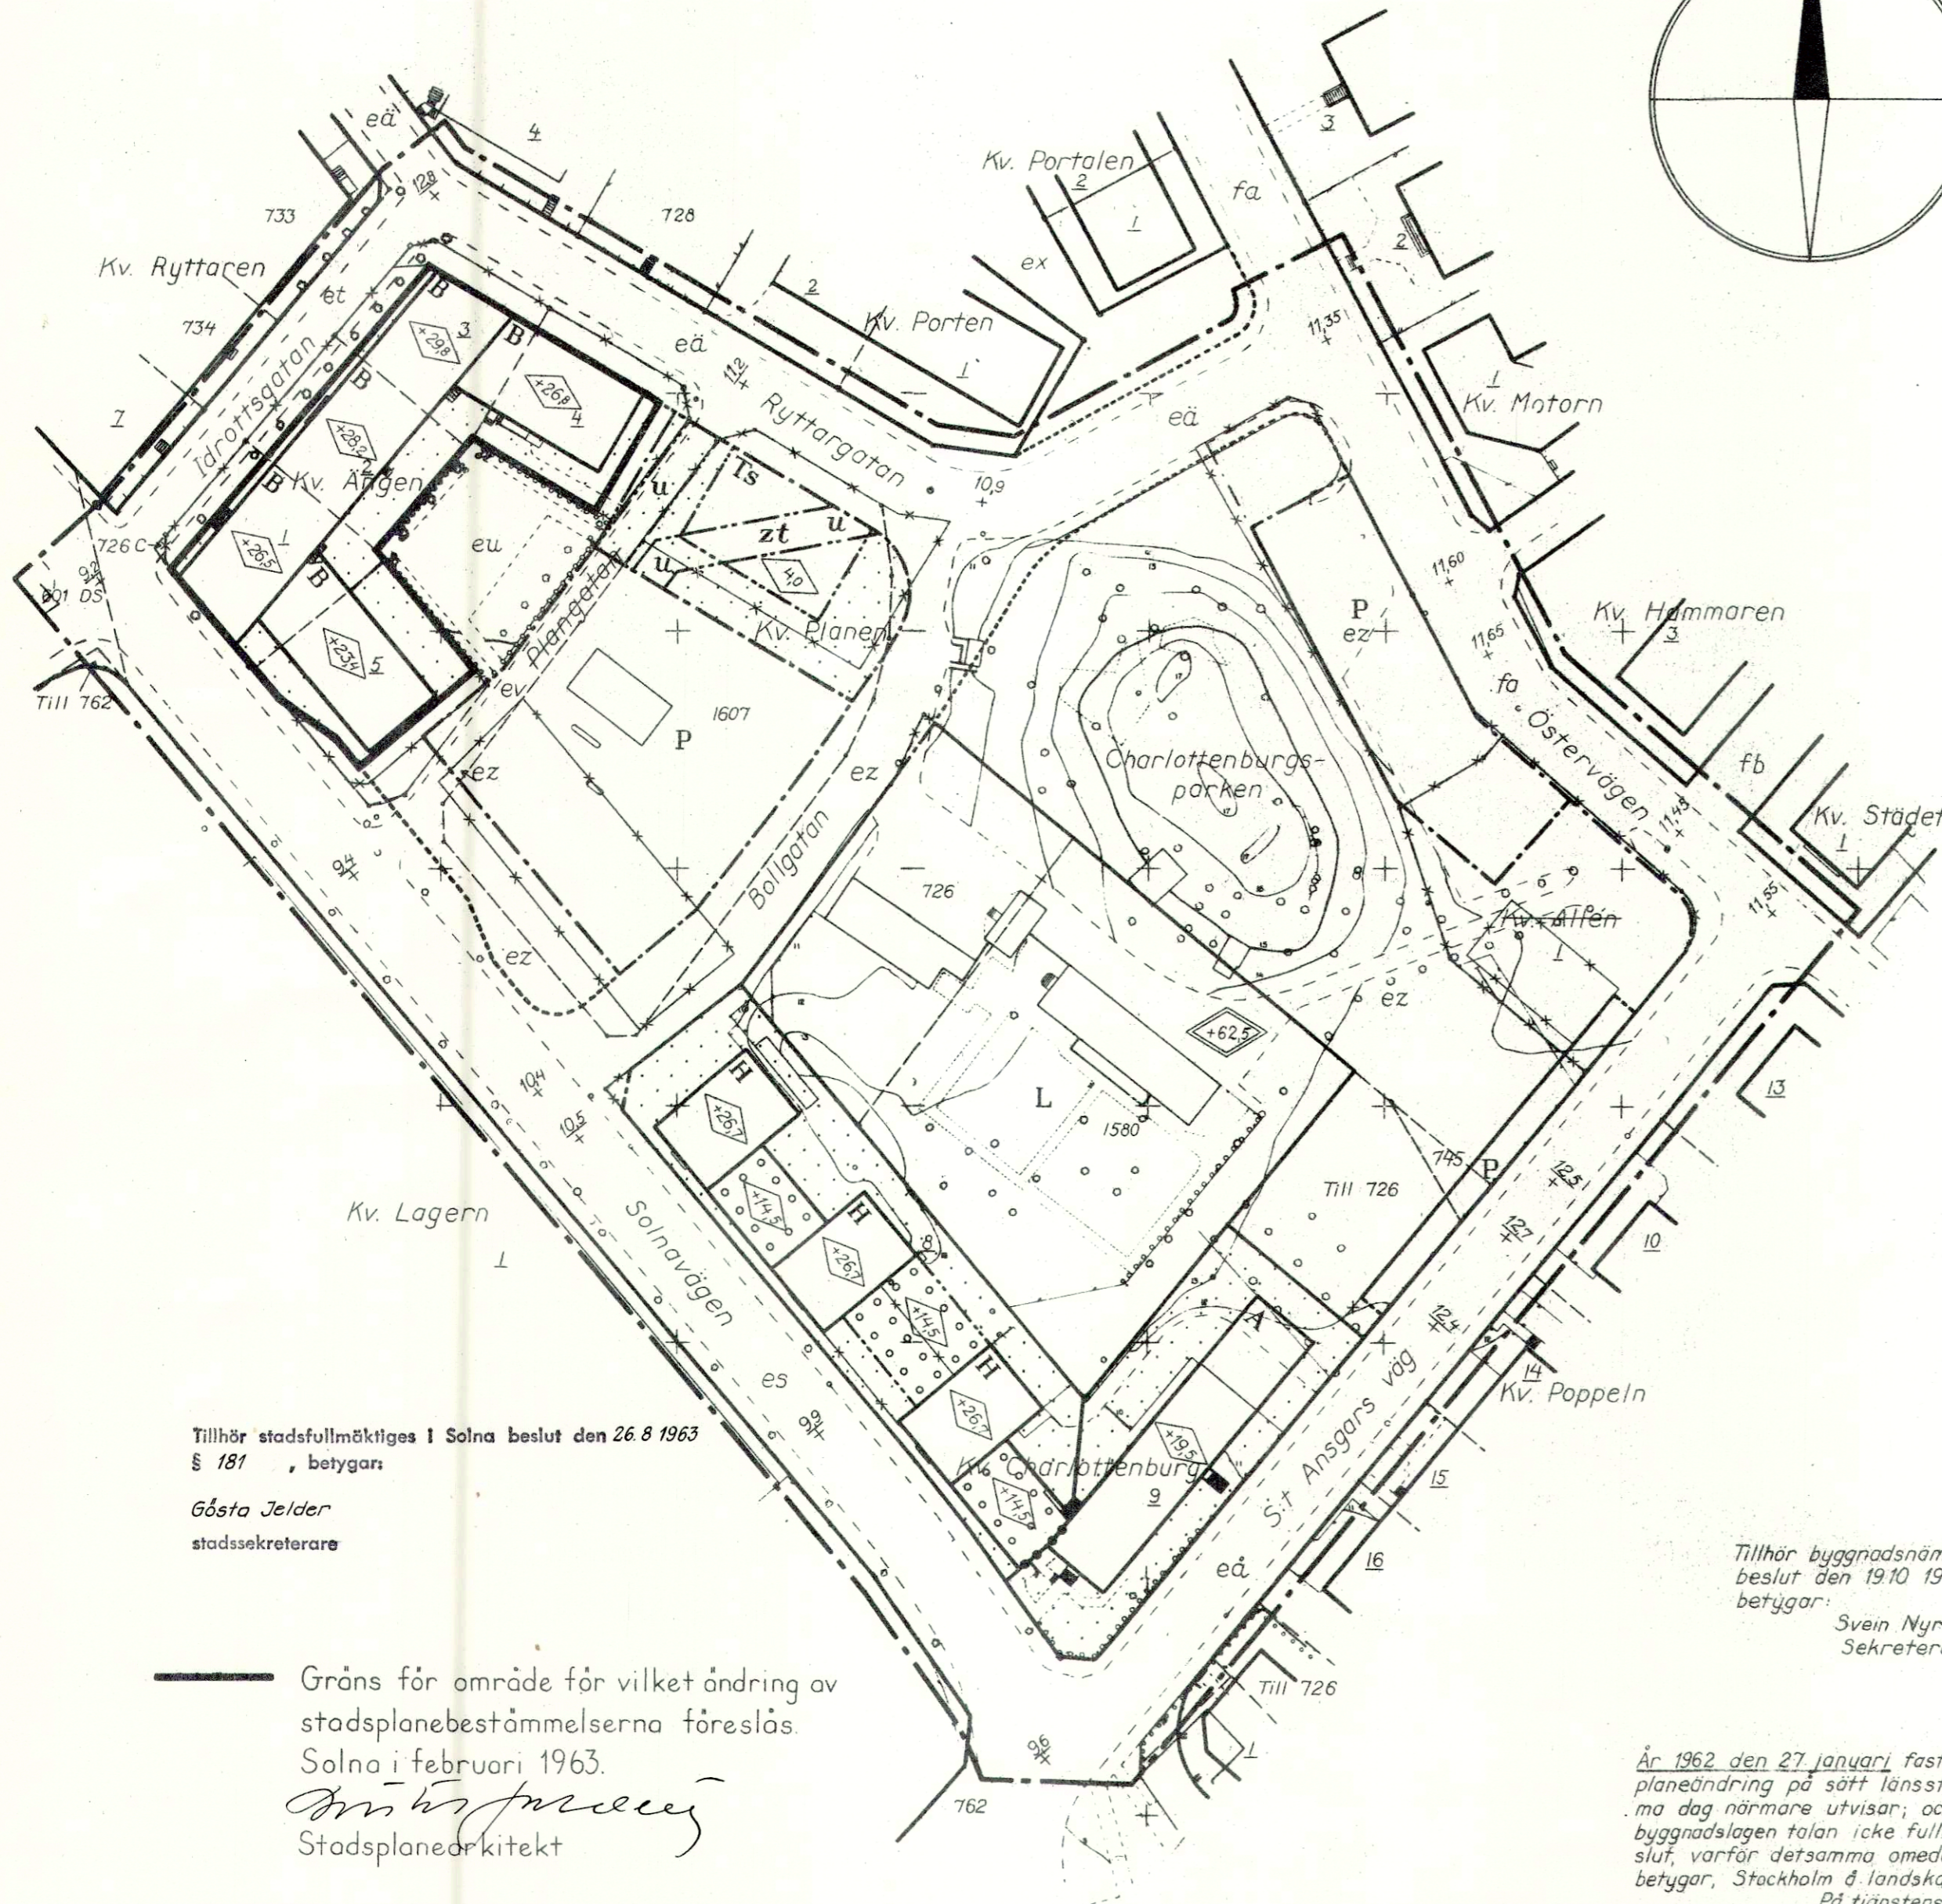


Förslag till ändring av stadsplanen för
Kv. Allen, Charlottenburg och Ängen
~~varvid tillkommer kv. Planen~~
 inom stadsdelen Råsunda i Solna stad
~~upprättat i juni och reviderat i augusti 1961~~

Arvid Jägerskiöld
 Stadsplanearkitekt

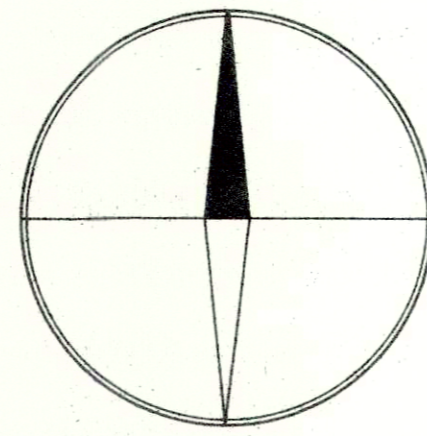

Beteckningar:

- Linje belägen 3,0 m utanför det område förslaget avser
- Gällande områdes- och bestämmelsegräns
- *- Gällande områdes- och bestämmelsegräns avsedd att utgå
- - - Gatukvarters- och annan områdesgräns
- - - Bestämmelsegräns
- · - - Gräns mellan gata och park ej avsedd att fastställas
- Gräns med fasadrikt
- Allmän plats:
- Gata
- Park
- Byggnadskvarter:
- A Område för allmänt ändamål
- B Område för bostadsändamål
- H Område för handelsändamål
- Specialområden
- L Område för kulturreservat
- P Område för parkering
- Ts Område för bensinstation
- Mark som icke får bebyggas
- ···· Överbyggd gård
- u Mark tillgänglig för underjordiska ledningar
- zt Källarbjälklagshöjd
- ◇ 0,0 Byggnadshöjd
- ◇ +0,0 Byggnadshöjd räknad från Stockholms stads nollplan
- ◇ +0,0 Anger ett plan över vilket intet fast föremål får finnas
- ◇ +0,0 Höjden räknad från Stockholms stads nollplan
- +0,0 Gällande gatuhöjd
- (+0,0) Gällande gatuhöjd avsedd att utgå
- +0,0 Gatuhöjd
- Fastighetsgräns
- 1, 726, fa Fastighetsbeteckningar
- Befintlig byggnad
- Befintlig väg
- ~ Nivåkurvor

Tillhör stadsfullmäktiges i Solna beslut den 26.8.1963 § 181, betygar:

Gösta Jelder
 stadssekreterare

Gräns för område för vilket ändring av stadsplanebestämmelserna föreslås.
 Solna i februari 1963.

Arvid Jägerskiöld
 Stadsplanearkitekt

Tillhör byggnadsnämndens i Solna beslut den 19.10.1961, § 460, betygar:

Svein Nyneröd
 Sekreterare

År 1962 den 27 januari fastställdes denna stadsplaneändring på sätt länsstyrelsens beslut samma dag närmare utvisar; och må enligt 150 § 3 st. byggnadslagen talan icke fullföljas mot nämnda beslut, varför detsamma omedelbart vunnit laga kraft, betygar, Stockholm & landskansliet som ovan.
 På tjänstens vägnar:
Bö Ljungberg

Kopians likhet med originalet bestyrkes.
 Solna 1 oktober 1963

Arvid Jägerskiöld
 ordförande
Svein Nyneröd
 sekreterare

År 1963 den 19 oktober fastställdes denna stadsplaneändring på sätt länsstyrelsens beslut samma dag närmare utvisar; och må enligt 150 § 3 st. byggnadslagen talan icke fullföljas mot nämnda beslut, varför detsamma omedelbart vunnit laga kraft, betygar, Stockholm & landskansliet som ovan.
 På tjänstens vägnar: *Eva Söderlund*

RA 61 1/2

Skala 1:1000

0422/1963