

FR 9/4

Tillhör stadsfullmäktiges i Solna
beslut den 13 januari 1947, § 20
betygar:

Anton Östlund
Ordförande:


Solna stadsarkitektkontor
INNELLIGGANDE EXEMPLAR

Kopians likhet med originalet
bestyrkes;
På byggnadsnämndens vägnar:

En Ensko Hjörne
Ordförande, Sekreterare

Förslag till jämkning av stadsplanen för
kv. Sturelund, Åsen och Åsbacken
inom stadsdelarna Rösunda och Frösunda
i Solna stad
upprättat i december 1916 av

S. H. Hagberg
Stadsarkitekt.

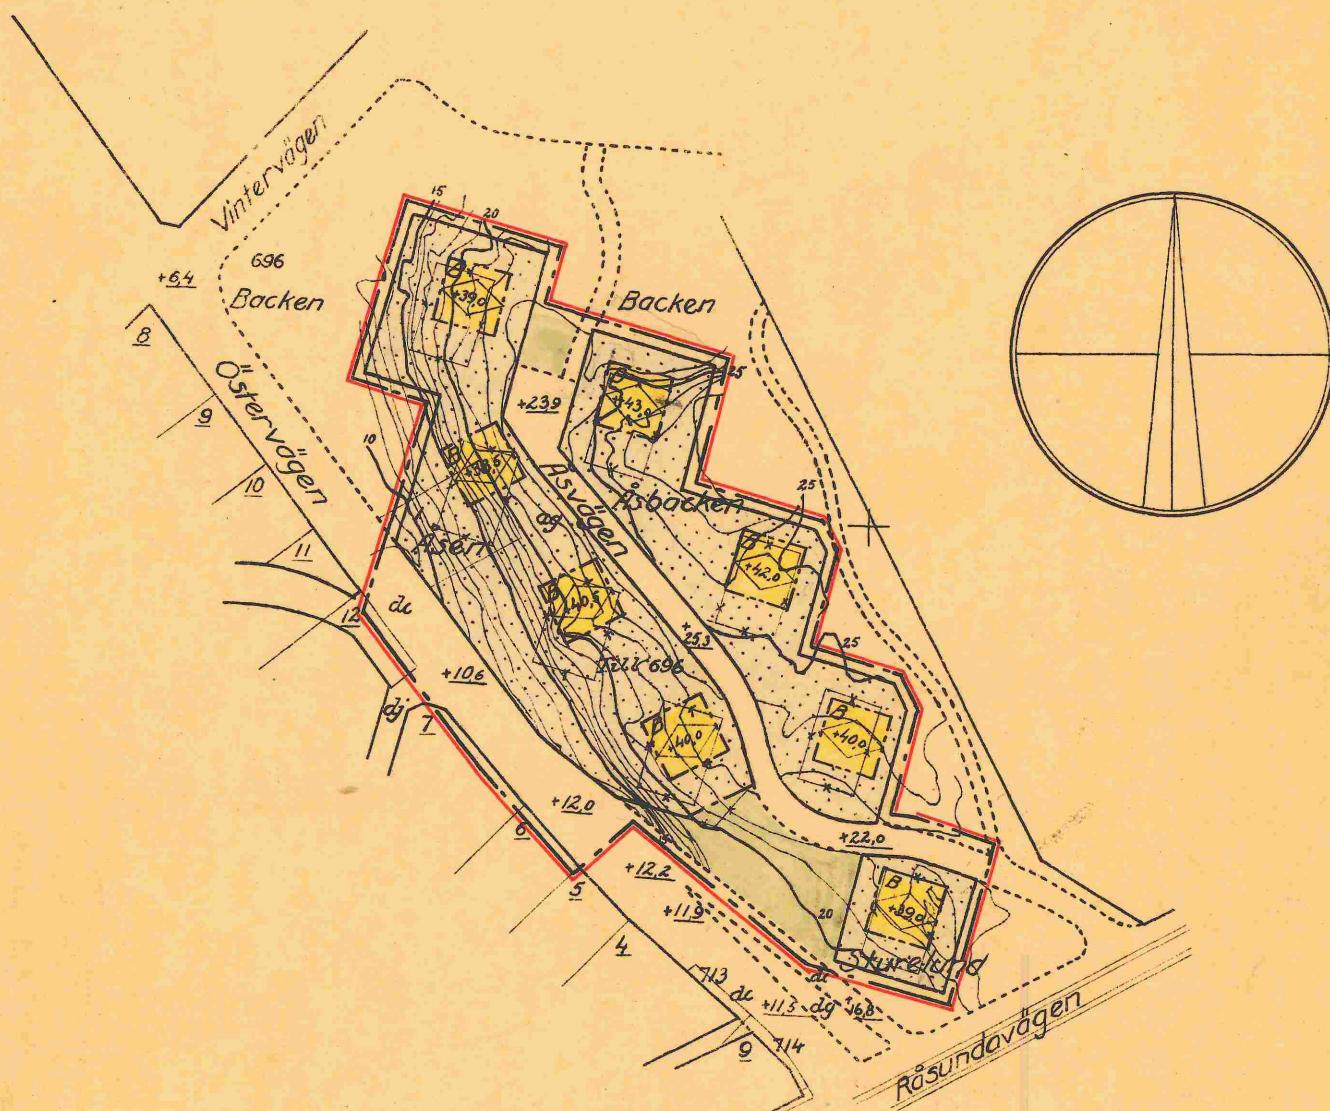

Beteckningar:

Stadsplanegräns belägen tre meter utanför det område, för vilket ändring i stadsplanen sökes. Göllande stadsplanelinje.

— * — " " " avsedd att utgå.

— — Föreslagen kvartersgräns.

bestämmelsegröns.

— Fastighetsgröns.

B Kvartersmark för bostadsändamål.

"som ej får bebyggas.

Allmän plats, park och plantering.

+0,0 Göllande gatuhöjd i meter över havets m.v.y.


Högsta tillåtna byggnadshöjd i meter över havets m.v.y.

10, 713 Fastighetsbeteckningar.

15 Nivåkurvor.

År 1947 den 26 mars fastställdes denna stads-
planeändring på sätt Kungl. Maj:ts befall-
ningshavandes resolution samma dag närmare
utvisar; och må enligt 21 § byggnadssstadgan
och 75 § stadsplanelagen talan icke full-
följas mot nämnda beslut, varför det samma
omedelbart vinnit laga kraft, betygar,
Stockholm å landskänsliet som ovan.

På tjänstens vägnar:
Olof Ljungström

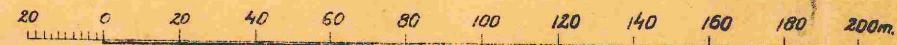

Skala 1:2000.

~~FR 9~~ = ~~RÅ 20/4~~

0401/1947